



PRZEKRÓJ E-E

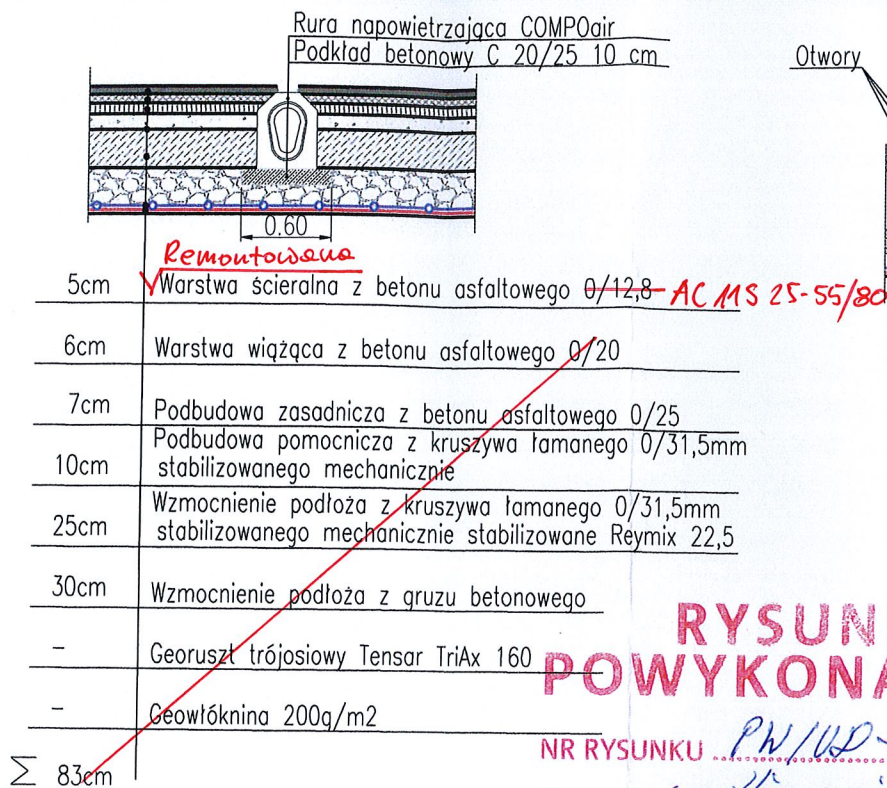

PRZEKRÓJ F-F

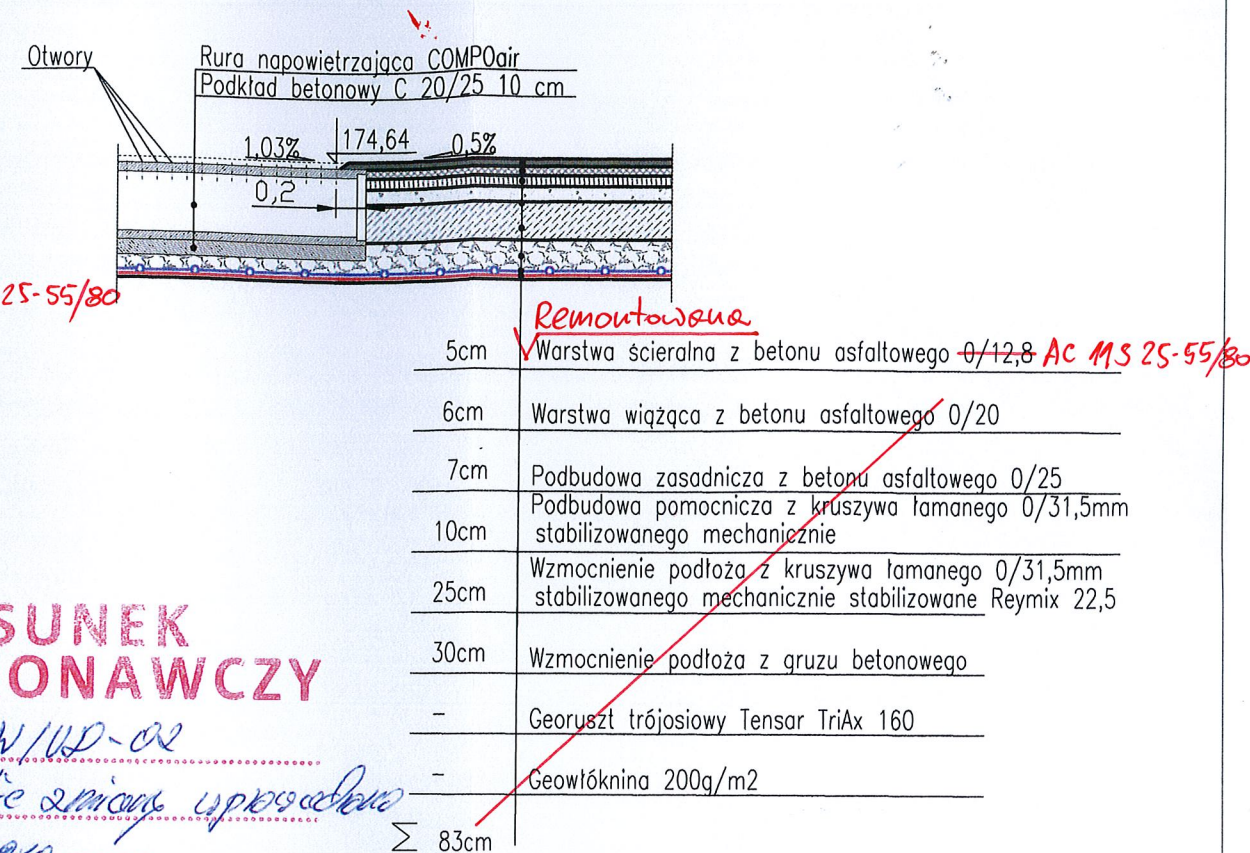

**RYСУNEK
POWYKONAWCZY**

NR RYSUNKU PW/UD-02


ZMIANY: zwiększenie szerokości i wysokości

DATA 30.10.2010

PODPIS **HYDROBUDOWA GDAŃSK S.A.**
KIEROWNIK BUDOWY

inż. Jarosław Soroka
upr. bud. nr POM/0200/OWOK/05

PRZEKRÓJ D-D

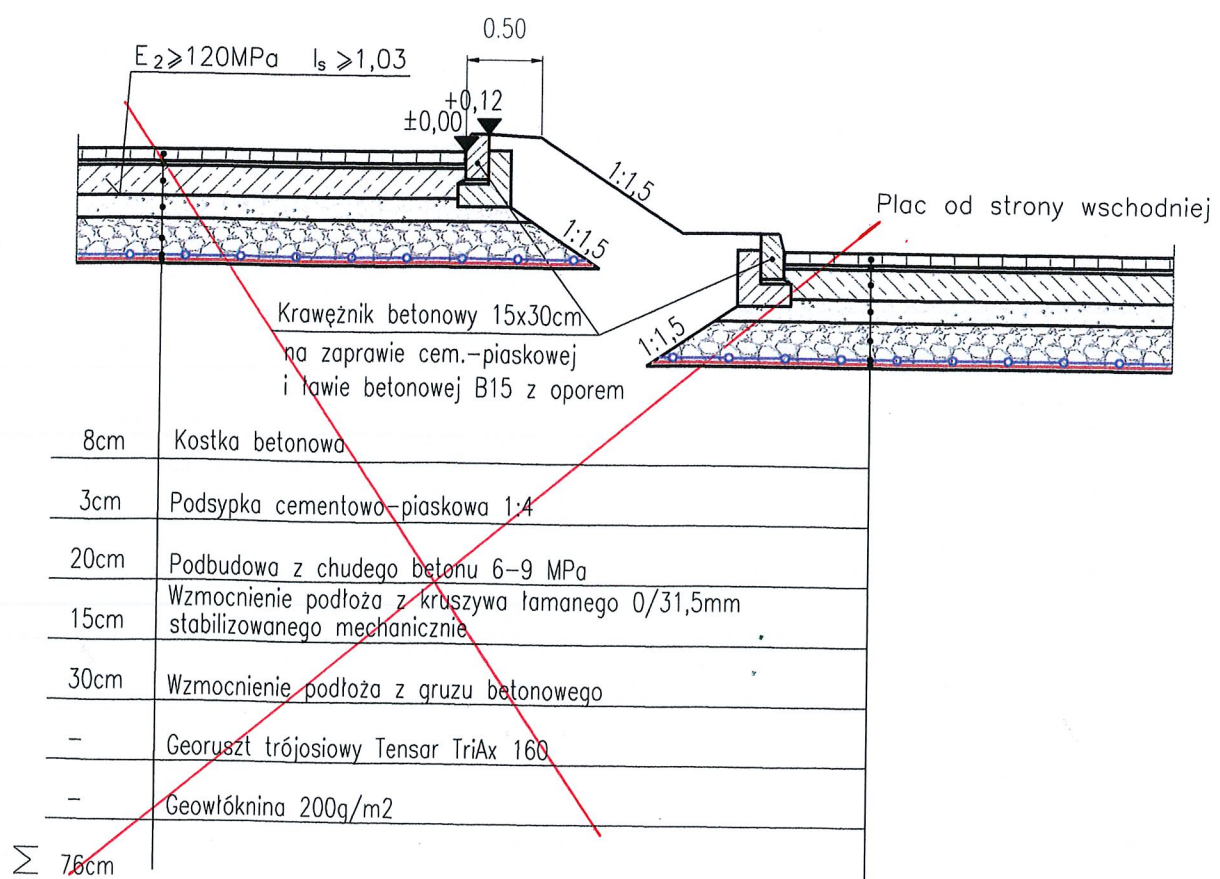

01.2010	Dokumentacja powykonawcza		
Rewizja	Data	Opis	Wprowadził
		HYDROBUDOWA Gdańsk S.A. ul. Grunwaldzka 135, 80-264 Gdańsk	Nr Rysunku PW/UD-02
Inwestor EKO DOLINA Spółka z o.o. Łężyce, Aleja Parku Krajobrazowego 99, 84-207 Koleczkowo		Treść Przekroje konstrukcyjne nawierzchni	
Inwestycja KOMPOSTOWNIA ODPADÓW		Faza proj. DOKUMENTACJA POWYKONAWCZA	
Obiekt UKŁAD DROGOWY NA TERENIE ZUO, PLACE TECHNOLOGICZNE, PLACE MANEWROWE		Imię Nazwisko mgr inż. Piotr Urbański	
Projektant		Nr Uprawnień POM/0173/POOD/06	Podpis 
Sprawdzający mgr inż. Krzysztof Prymaka		Nr Uprawnień POM/0055/POOD/06	Data styczeń 2010
			Skala 1:50