PRZEKROJE POPRZECZNE
1:20/1:200

PRZEKRÓJ 1-1

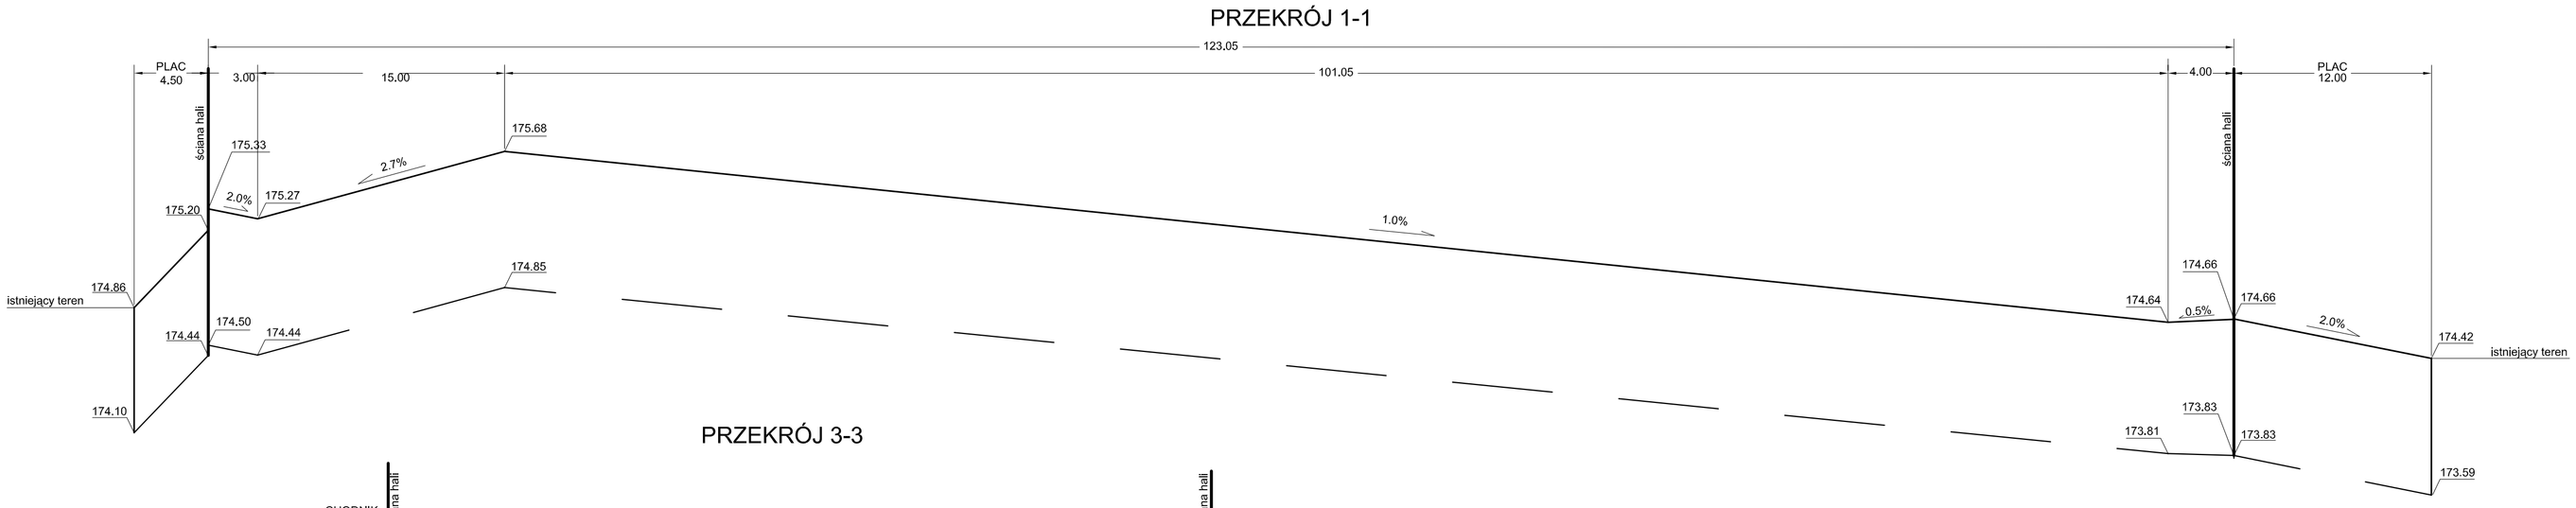

PRZEKRÓJ 3-3

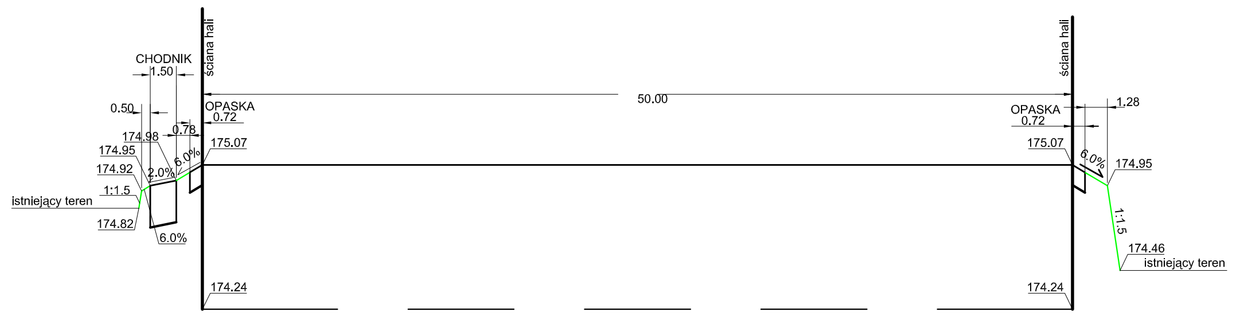

PRZEKRÓJ 2-2

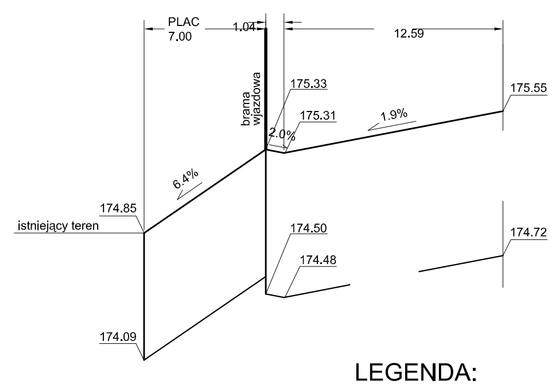

LEGENDA:

- proj. niweleta
- poziom korytowania
- 2.0% proj. spadki
- 174.42 proj. rzędne wysokościowe

Rewizja	Data		Wprowadził
	03.12.2009	Dokumentacja powykonawcza	

174.59.

HYDROBUDOWA S.A.
ul. Grunwaldzka 135, 80-207 Gdańsk

Nr Rysunku: PW/UD-03

Inwestor: EKO DOLINA Spółka z o.o.
Łężyce, Aleja Parku Krajobrazowego 99, 84-207 Koleczkowo

Treść: Przekroje poprzeczne

Inwestycja: KOMPOSTOWNIA ODPADÓW

Faza proj.: PROJEKT WYKONAWCZY

Obiekt: UKŁAD DROGOWY NA TERENIE ZUO, PLACE TECHNOLOGICZNE, PLACE MANEWROWE

	Imię Nazwisko	Nr Uprawnień	Podpis	Data
Projektant	mgr inż. Piotr Urbański	POM/0173/POOD/06		12.2009
Sprawdzający	mgr inż. Krzysztof Prymaka	POM/0055/POOD/06		Skala 1:20/1:200